

LAPORAN KEGIATAN

PAKET PEKERJAAN :

PEMBANGUNAN KONSTRUKSI

JALAN PERTANIAN/JALAN USAHA TANI

GAPOKTA SIAP MAKMUR DUSUN DAMKRAMAT

DESA PEMALI KEC. PEMALI KAB. BANGKA

TAHUN ANGGARAN 2023

CV. MULTI SARANA

SKPD : DINAS PERTANIAN DAN KETAHANAN PANGAN PROVINSI KEPULAUAN BANGKA BELITUNG
 PEKERJAAN : PEMBANGUNAN KONSTRUKSI JALAN PERTANIAN/JALAN USAHA TANI - GAPOKTA SIAP MAKMUR
 DUSUN DAMKRAMAT DESA PEMALI KEC. PEMALI KAB. BANGKA
 LOKASI : KECAMATAN PEMALI
 KONTRAKTOR : CV. MULTI SARANA

No.	URAIAN PEKERJAAN	KONTRAKSI AWAL			KONTRAKSI ADD			Masa Pelaksanaan = 120 Hari Kalender																				Masa Penyerahan					
		Volume	Satuan	Bobot (%)	Volume	Satuan	Bobot (%)	Bulan 1				Bulan 2				Bulan 3				Bulan 4				I	II	III	IV	V	VI				
								07-11 Jun	12-18 Jun	19-25 Jul	26-02 Jul	03-09 Jul	10-16 Jul	17-23 Jul	24-30 Jul	01-07 Ags	08-14 Ags	15-21 Ags	22-28 Ags	29-05 Sept	06-12 Sept	13-19 Sept	20-26 Sept							27-03 Okt	04-10 Okt		
II. PEKERJAAN GORONG-GORONG (BUIS BETON)																																	
1	Pek Galian untuk Selokan Drainase	900.00	M ³	2.89	846.81	M ³	2.72										0.87	1.84			0.36	0.36	0.72	0.72	0.55								
4	Pek Timbunan Tanah Biasa	201.00	M ³	3.61	201.00	M ³	3.61										1.20	-	3.61	1.20	1.20												
A. PEKERJAAN TANAH																																	
1	Pek Pemasangan Buis Beton Dia. 60 Cm	20.00	M ³	3.74	15.00	M ³	2.80											2.80															
2	Pek Pemasangan Buis Beton Dia. 80 Cm	5.00	M ³	0.50	5.00	M ³	0.50											0.50															
3	Pek Pas. Cerucuk Penahan Tanah	320.00	Btg	1.79	320.00	Btg	1.79											1.79															
4	Pek Pemasangan Buis Beton Dia. 40 Cm				10.00	M ³	0.83											0.83															
5	Pek Pemasangan Buis Beton Dia. 30 Cm				5.00	M ³	0.27											0.27															
JUMLAH				100.00			100.00										8.40	91.51															

Disetujui Oleh,
 PEJABAT PEMBUAT KOMITMEN
 DINAS PERTANIAN DAN KETAHANAN PANGAN
 PROVINSI KEPULAUAN BANGKA BELITUNG

ADI ROMDHONI, SP. MP
 Nip. 19701116 199301 1 005

Diperiksa Oleh,
 PEJABAT PELAKSANA TEKNIS KEGIATAN
 DINAS PERTANIAN DAN KETAHANAN PANGAN
 PROVINSI KEPULAUAN BANGKA BELITUNG

AGUS MEMET, S. ST
 NIP. 19810814 200901 1 013


Diperiksa Oleh,
 Konsultan Supervisi
 CV. ARY CONS

ADIATMA, ST
 Site Engineer

Sungailiat, 18 September 2023

Dibuat Oleh,
 Kontraktor Pelaksana
 CV. MULTI SARANA

CV. MULTI SARANA
 Direktur & Manajer Umum

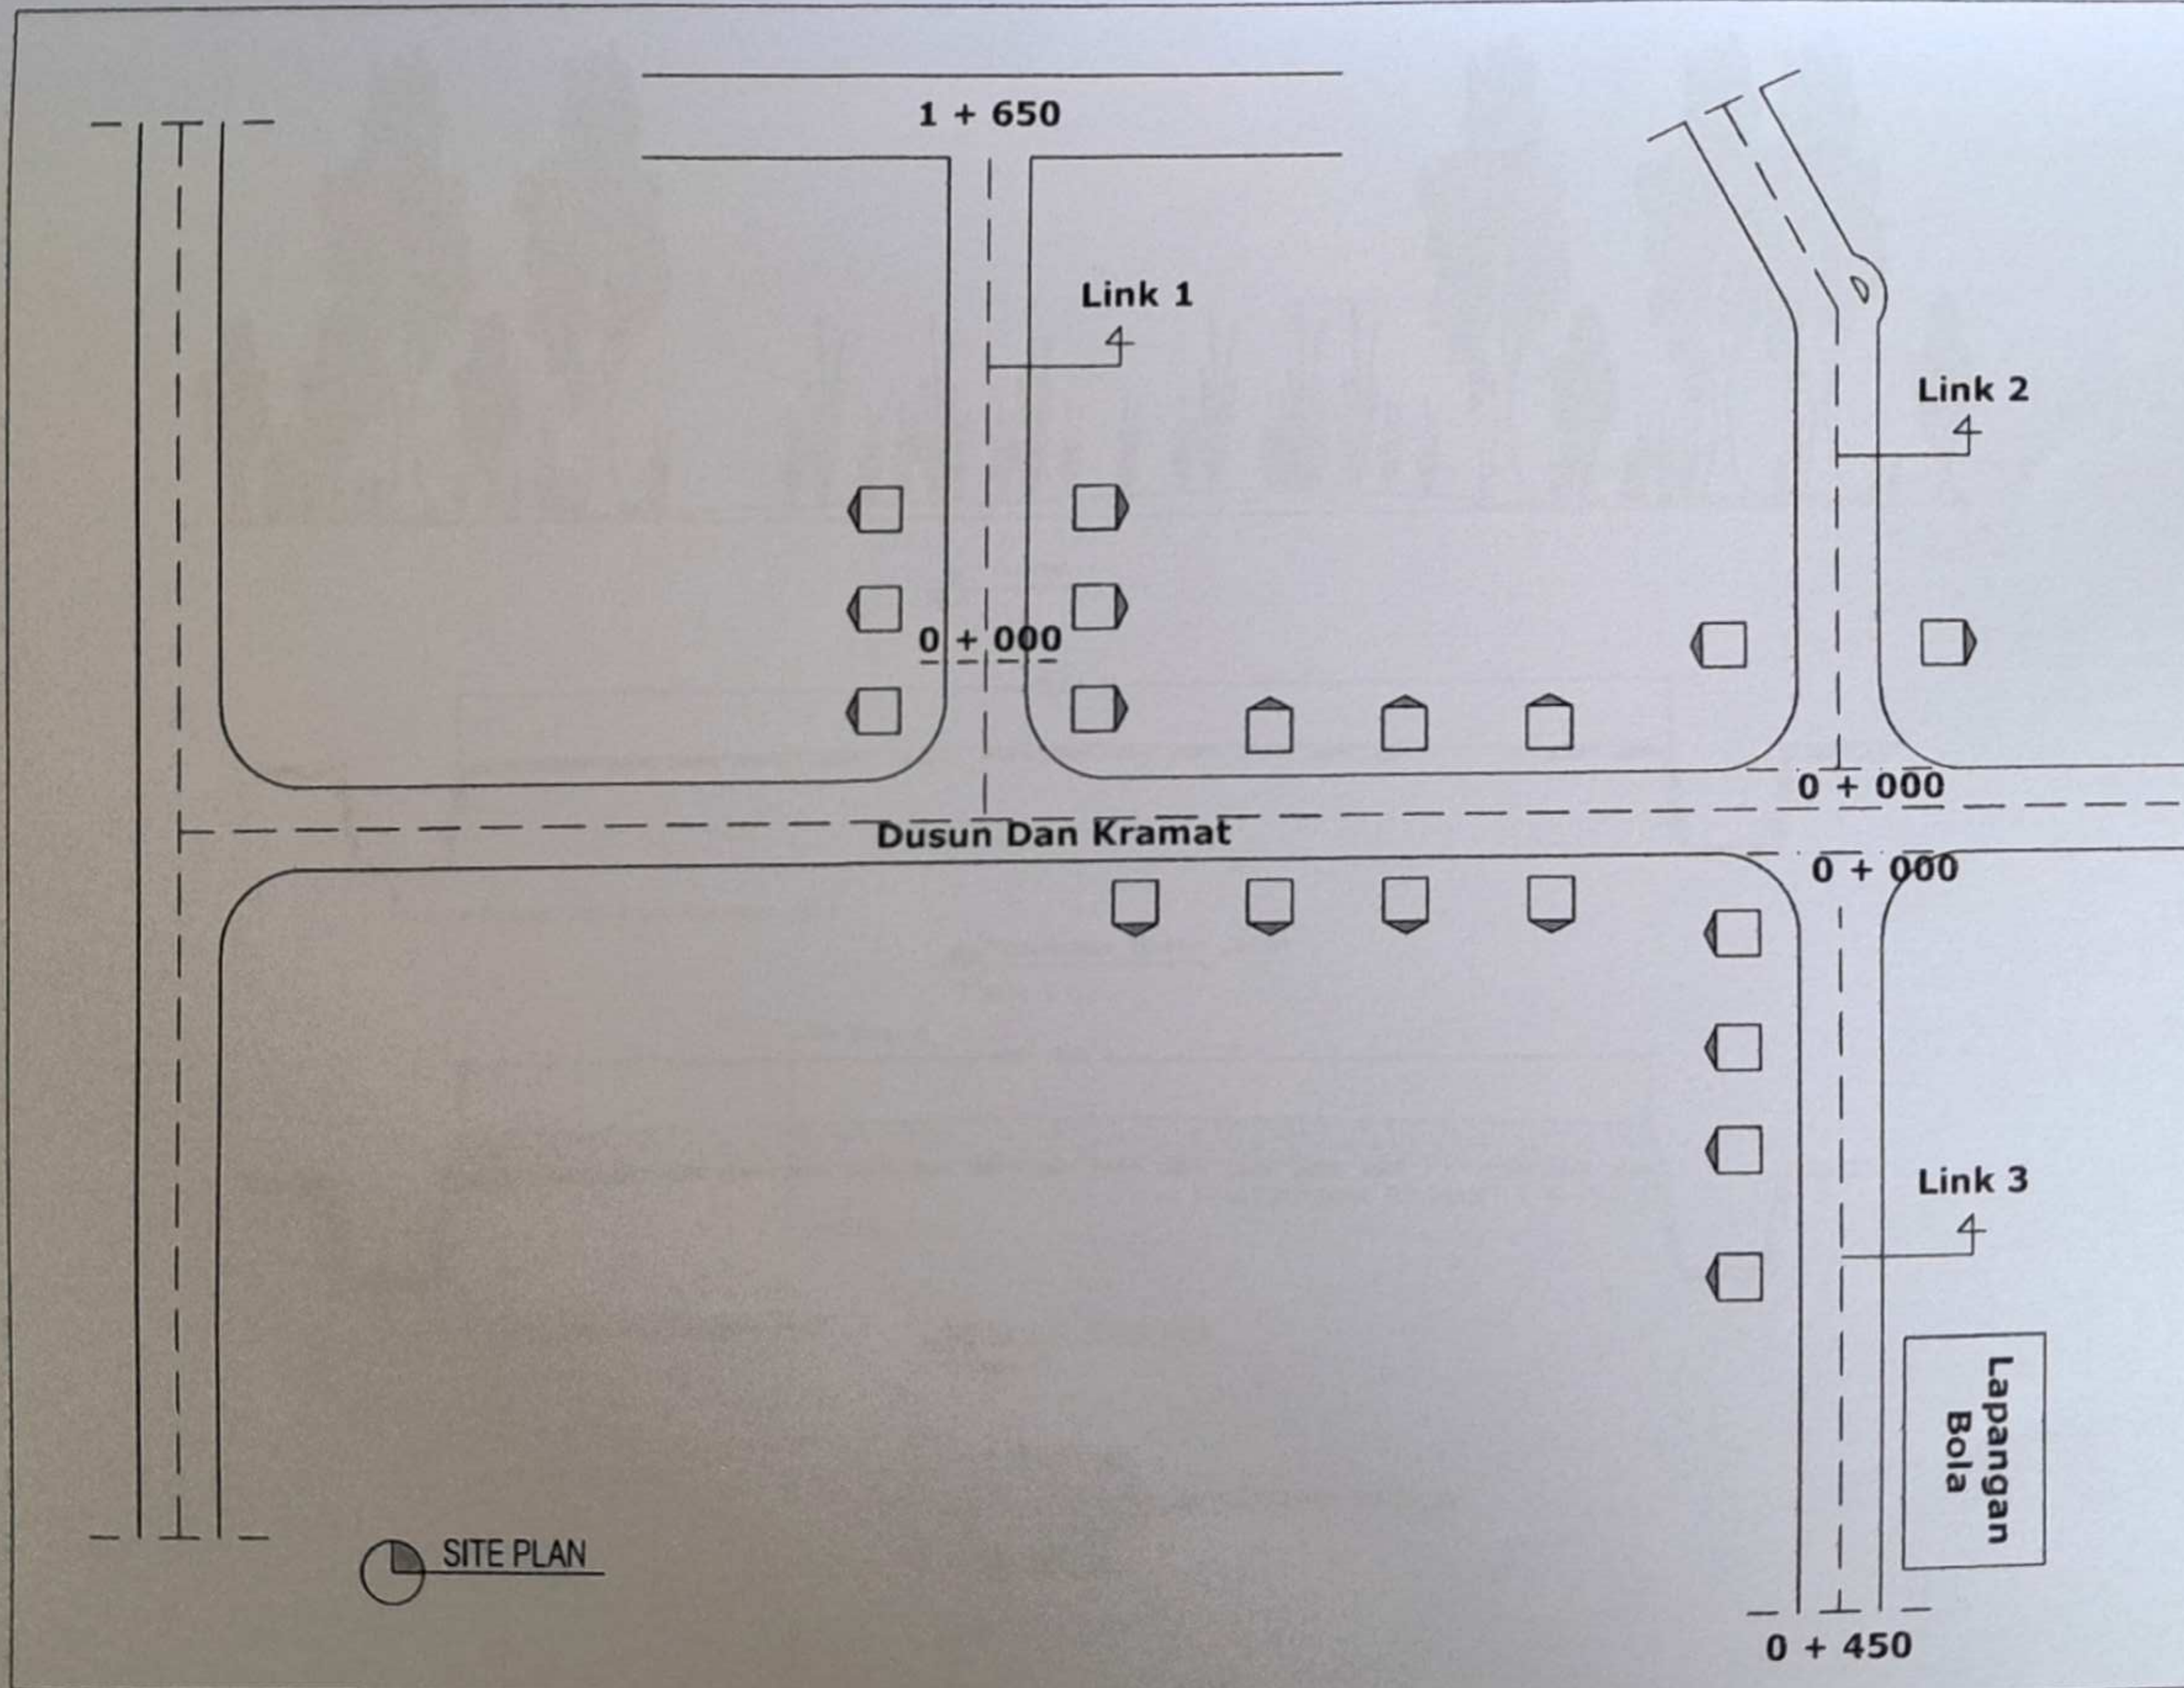

AS BUILT DRAWING	
CV MULTI SARANA	
DINAS PERTANIAN DAN KETAHANAN PANGAN PROVINSI KEPULAUAN BANGKA BELITUNG	
PEKERJAAN : PEMBANGUNAN KONSTRUKSI JALAN PERTANIAN/JALAN USAHA TANI GAPOKTA SIAP MAKMUR DUSUN DAMKRAMAT DESA PEMALI KEC. PEMALI KAB. BANGKA	
LOKASI / KECAMATAN :	
KECAMATAN PEMALI	
ITEM PEKERJAAN :	
Site Plan	
DIGAMBAR	Kordinator Teknis CV MULTI SARANA NIKUS SALIM ST
DIPERIKSA	Inspektur Supervisi CV MULTI SARANA EKA PRABHAT ST
DISETUJUI	Kepala Dinas Pertanian dan Ketahanan Pangan Provinsi Kepulauan Bangka Belitung H. MENANT ST NIP. 19610124 200403 1 013